

0
73
A

513

W R & Corinne C. Kemper
9-14-49

30.17 Ac.
31-185 Ac

Thomas J. (Mary R. Vermeer)
C.A. & C.R. Smith
-6-8-59-
12-17-73

838

6.476 Ac

389
6-10-58
(.958 Ac)
389

6-10-58

Henry L & Margery
Reeb
6-10-58

(7.07 Ac)
Total 8.028 Ac.

5.837 Ac

839
A.L. & W.L. Kemper
8-15-55
835 Ac

SCHOTT ROAD

TWP.

Thomas L. & Nancy C. Hucle
2-1-72

20 Ac

WALNUT

BLENDON

ROAD

EE GGE
Strahl
11-9-55
1 Ac

CRAYG
10-15-47
1.54 Ac

W D Shannon
8-12-67
1.26 Ac

JD & VM Wagner
7-7-70
1.49 Ac

1.49 Ac

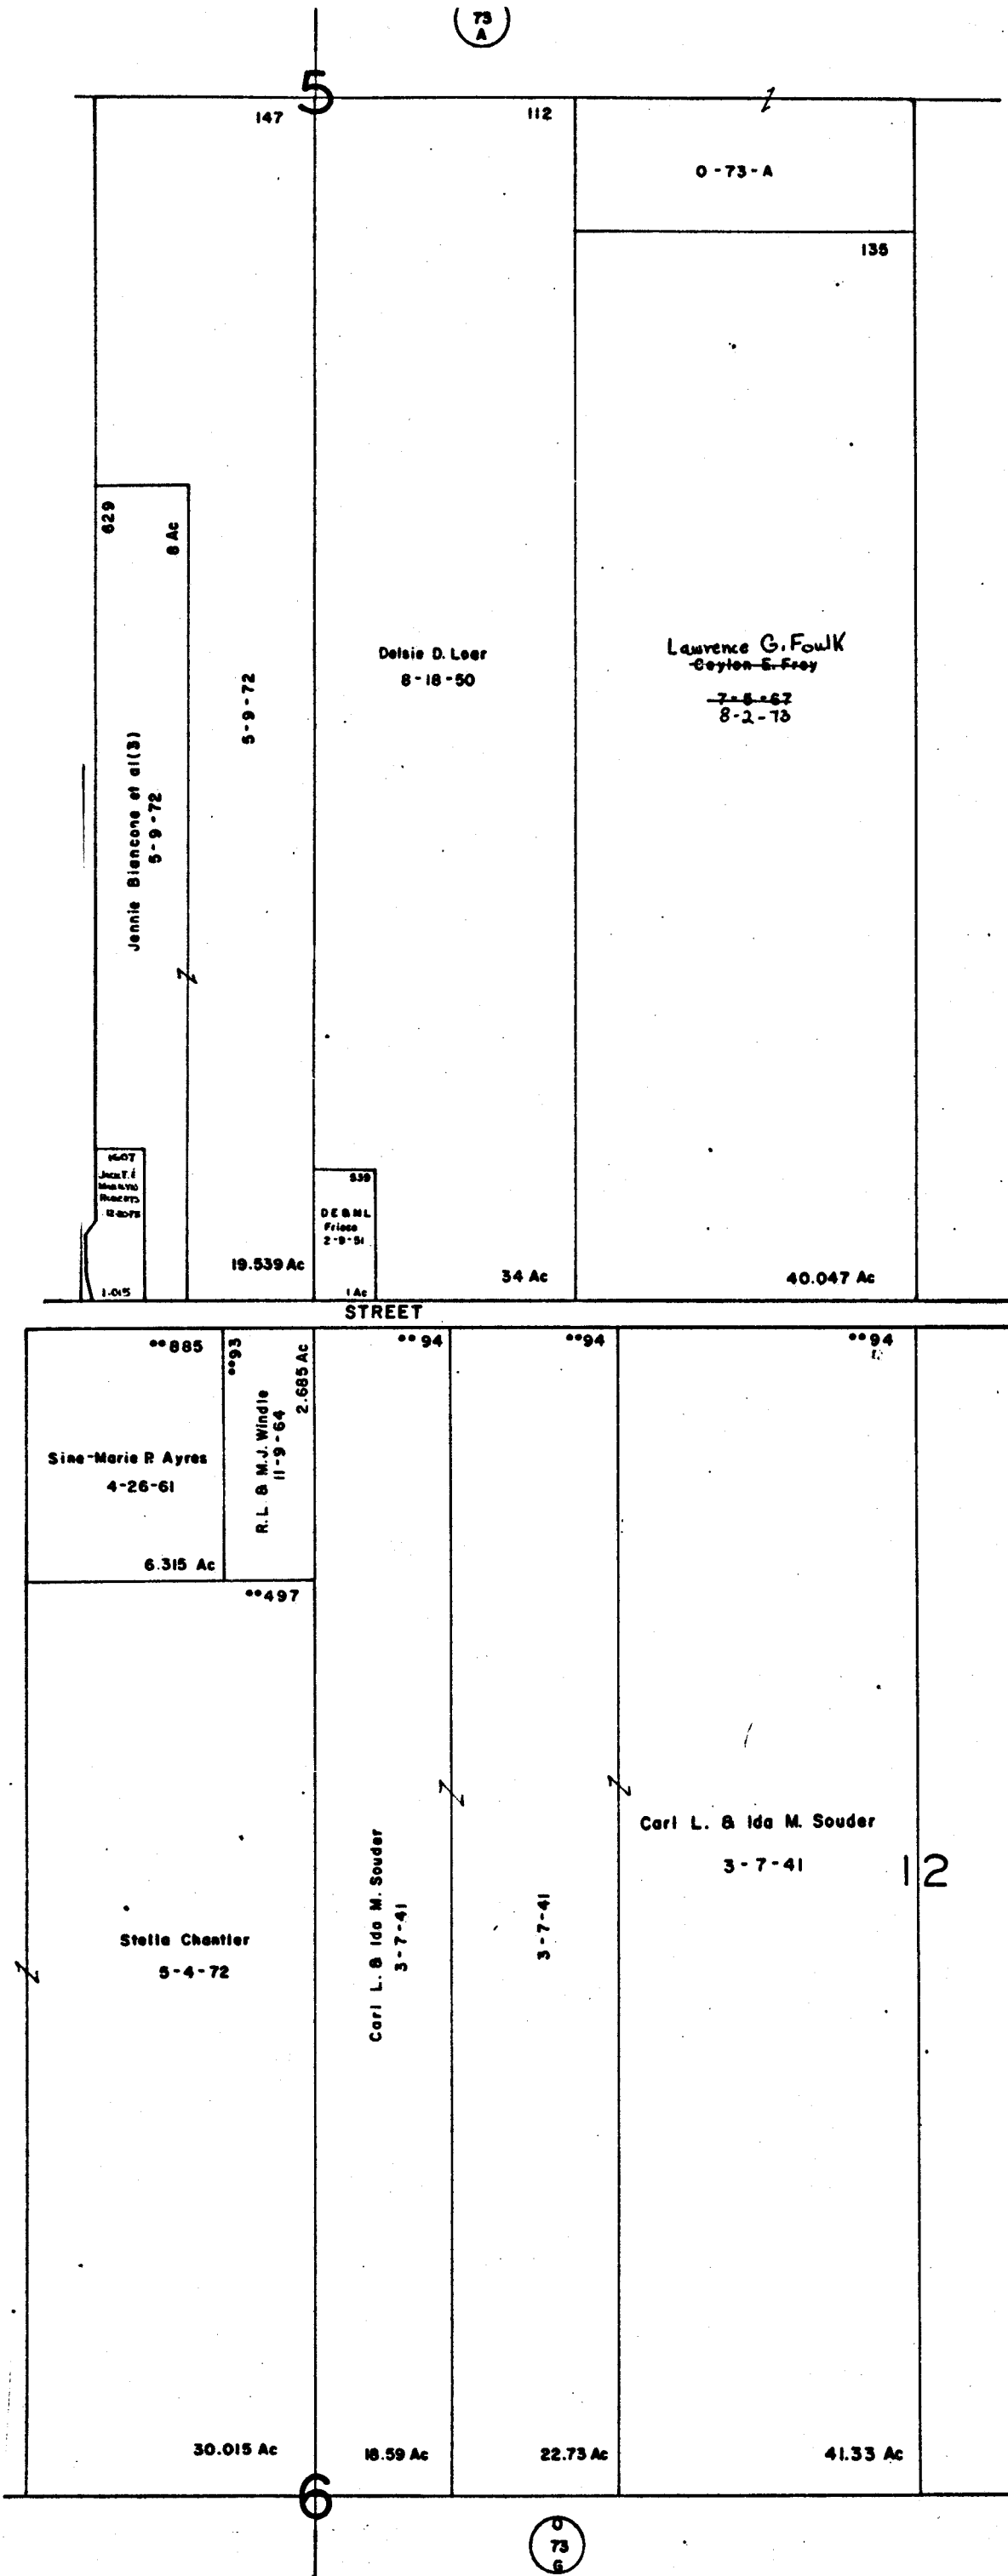

73
E

73
C

73
D

0-73-D

3764